


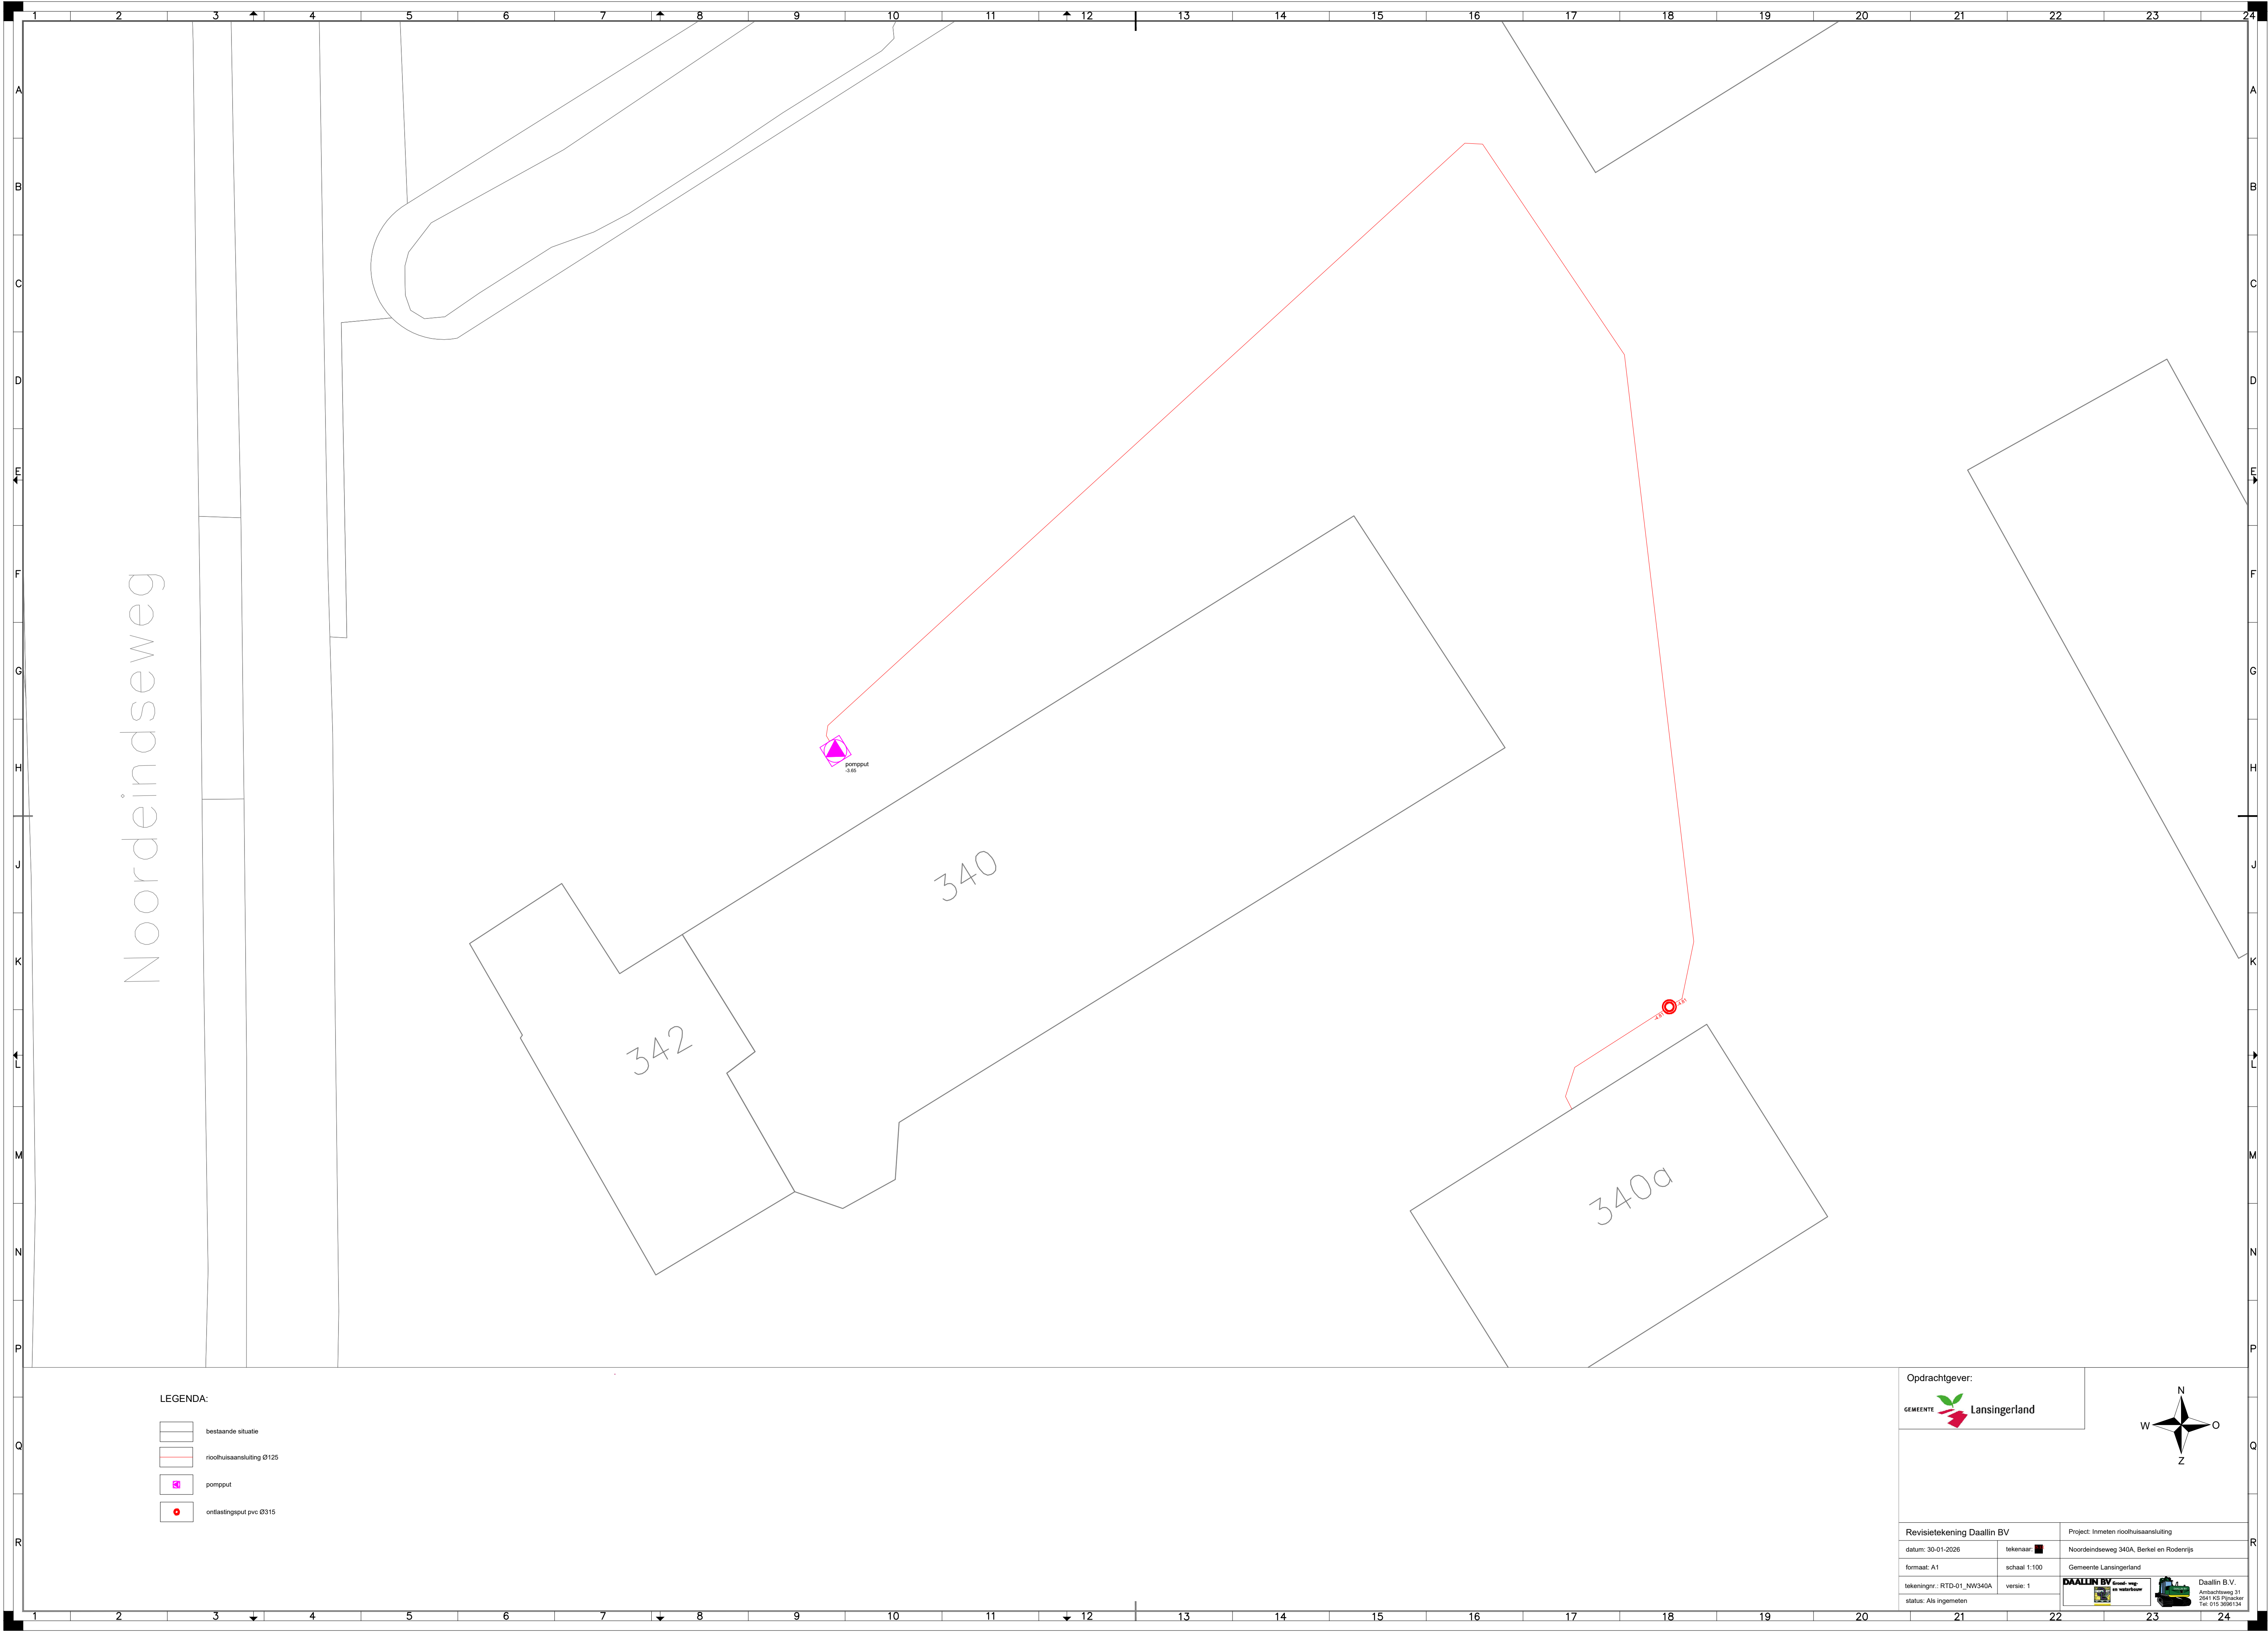


Noordeindseweg

LEGENDA:

- bestaande situatie
- rioolhuisaansluiting Ø125
- pompput
- ontlastingsput pvc Ø315

Opdrachtgever:

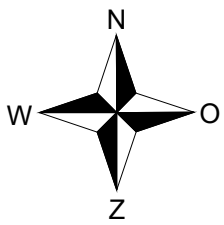

Revisietekening Daallin BV

datum: 30-01-2026

formaat: A1

tekeningnr.: RTD-01_NW340A

status: Als ingemeten

tekenaar:

schaal 1:100

versie: 1

Project: Inmeten rioolhuisaansluiting

Noordeindseweg 340A, Berkel en Rodenrijs

Gemeente Lansingerland



Daallin B.V.
Annoetweg 31
2641 KG Pijnacker
Tel: 015 3696134