


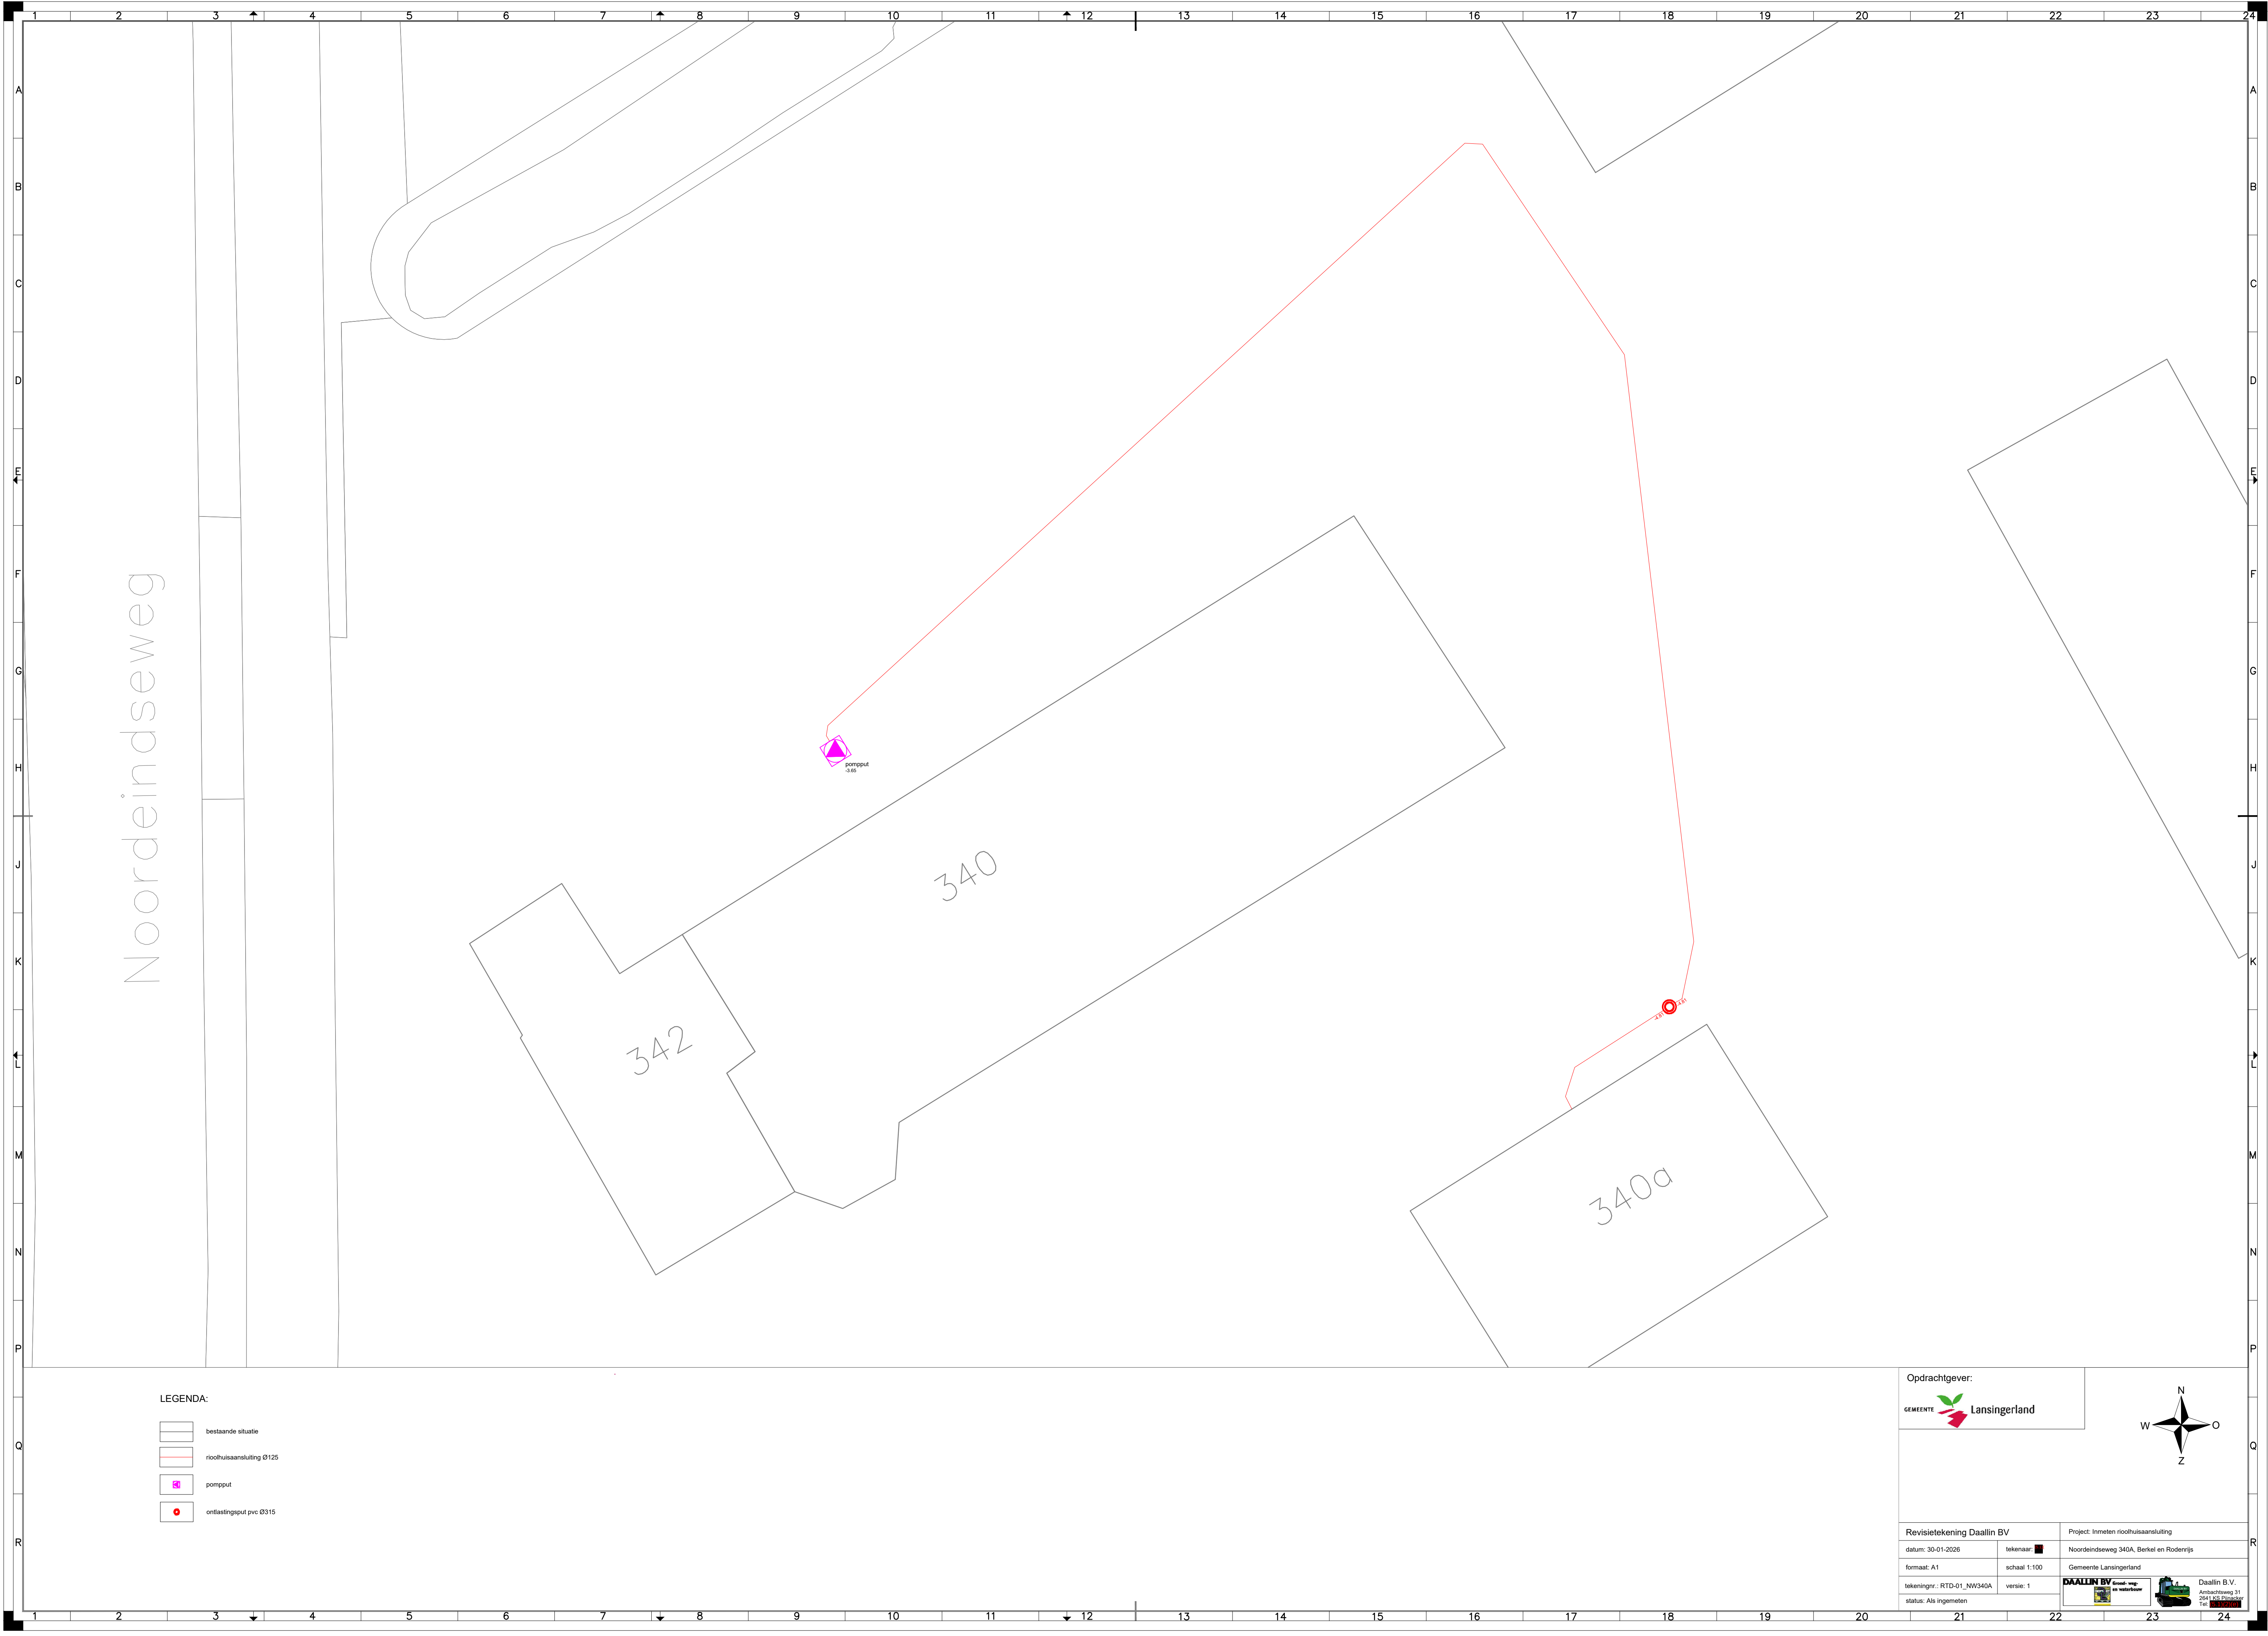


Noordeindseweg

LEGENDA:

-  bestaande situatie
-  rioolhuisaansluiting Ø125
-  pompput
-  ontlastingsput pvc Ø315

Opdrachtgever:

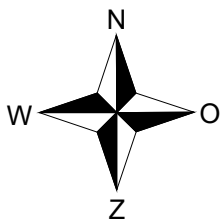


Revisietekening Daalijn BV

datum: 30-01-2026

formaat: A1

tekeningnr.: RTD-01_NW340A

status: Als ingemeten

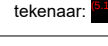tekenaar: 

schaal 1:100

versie: 1

Project: Inmeten rioolhuisaansluiting

Noordeindseweg 340A, Berkel en Rodenrijs

Gemeente Lansingerland

DAALIJN BV Grond- en waterbouw

Daalijn B.V.

Ambochtsweg 31
